


Förklaringar

Referensmått tagna i x- och y-led.
Ritning digitaliserad efter inscannat underlag,
måttavvikelser kan finnas på detaljer.

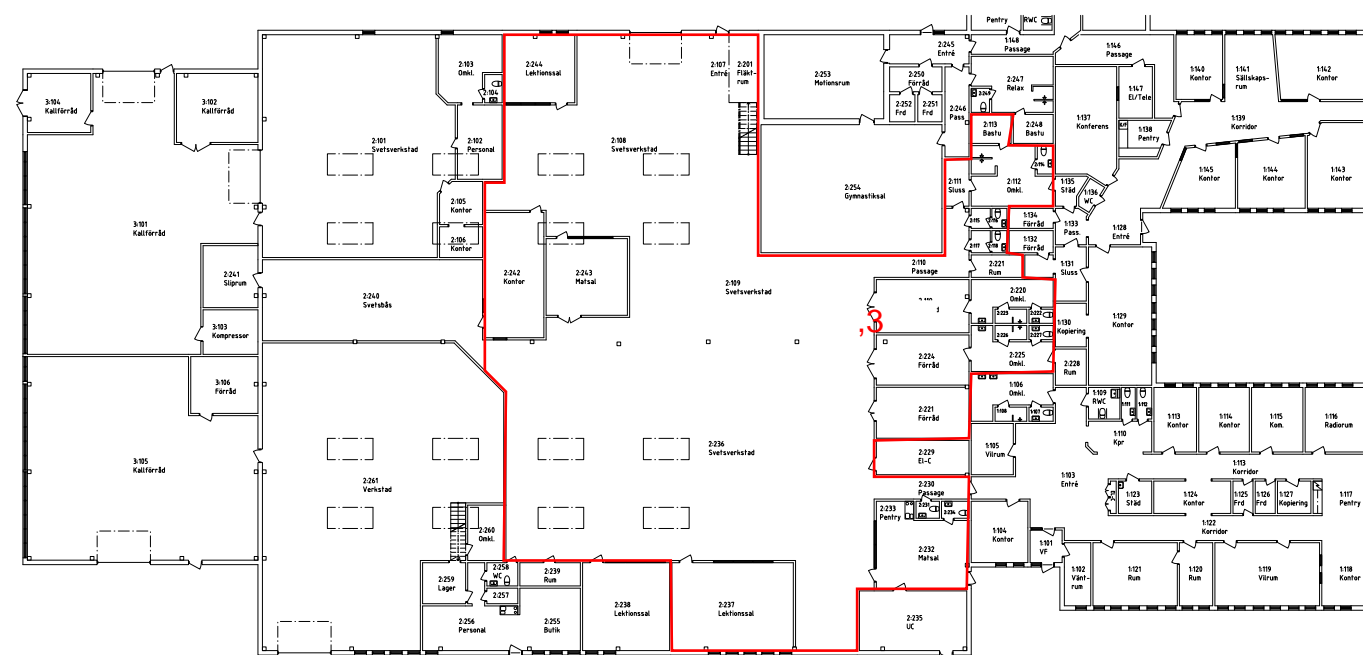

BET	ANT	ÄNDRINGEN AVSER	DATUM	SIGN	
RELATIONSHANDLING					
<p>Fire Tech Engineering AB Aurorum 2, 977 75 Luleå tel: 010-150 14 40 www.firetech.se</p>					
PROJEKT NR	3014,010	RITAD/KONSTR. AV	C.Williams	HANDLÄGGARE	C.Williams
DATUM	2015-12-31	PROJEKTANSVARIG	C.Williams		
Kv. Energiplan, Gällivare 15:336 Plan 1 Översikt Planritning					
SKALA	A1: 1:250 A3: 1:500	RITNINGNUMMER	A400-1-100	BET	-

PLC: 2016-01-26, 11:10, F:\HSB NORR\PROJEKT\GÄLLIVARE 15:336\RITNINGAR\A\MODELL\A400-1-P01.DWG, cet1

XREFS:

LAGER: