


URSPRUNGSRITNING
TIRSÉN & ALLIARKITEKTER

SKALA 1:200

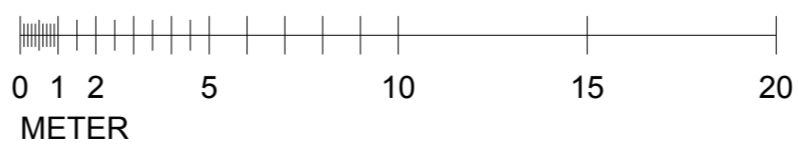

BET	ANT	ÄNDRING AVSER	DATUM	Sign.
RELATIONSHANDLING				
KV SKOTET 8				
NORDMARK&NORDMARK <small>NORDMARK & NORDMARK ARKITEKTER AB, KYRKGATAN 2, 97232 LULEÅ WWW.NORDMARK.NORDMARK.SE</small>				
BYGG- HERRE	NP3 Fastigheter AB			
UPPDRAG NR	RITAD AV	HANDLÄGGARE		
14030	AG			
DATUM	ANSVARIG			
160314	JN			
KV SKOTET 8 OMBYGGNAD HOMECENTER PLAN				
SKALA 1:200/A1	NUMMER A-01	BET		